STAŁA ORGANIZACJA RUCHU

PROJEKT ZAGOSPODAROWANIA TERENU PRZEBUDOWA ZJAZDU PUBLICZNEGO Z DROGI KRAJOWEJ NR 9 W KM 86+494 STRONA LEWA NA DZIAŁKĘ O NR EWID. 671/7 Z UL. SIENKIEWICZA W OPATOWIE

SKALA 1:500

LEGENDA

- ZI — zjazd indywidualny
- ZP — zjazd publiczny
- bariera stalowa ochronna jednostronna SP-09
- bariera stalowa ochronna dwustronna SP-10
- ogrodzenie ochronne U-12
- urządzenie U-11 (balustrada mostowa)
- oznaczenie krawędzi chodnika w planie
- oznaczenie krawędzi jezdni w planie
- oznaczenie krawężnika w planie
- propozycja zmiany geometrii

ekkom sp. z o.o.
BIURO EKSPERTYZ I PROJEKTÓW BUDOWNICTWA KOMUNIKACYJNEGO "EKKOM" Sp. z o.o.
ul. Wodowska 8, 30-415 Kraków, tel./fax (12) 267-23-33, 269-85-40, e-mail: biuro@ekkom.pl

ZLECENIODAWCA: Generalna Dyrekcja Dróg Krajowych i Autostrad Oddział w Kielcach, ul. I. Paderewskiego 43/45, 25-950 Kielce

NAZWA OPRACOWANIA: Projekt organizacji ruchu i oznakowania na drodze krajowej nr 9 odcinek od km 44+547 do km 128+720

PROJEKT ORGANIZACJI RUCHU
DROGA KRAJOWA
NR 9
OD KM 44+547 DO KM 128+720

Umowa Nr 7/83/DA/20B/2005

Tytuł: Plan sytuacyjny
Skala: 1 : 500
Arkusz nr: 53
Kraków 2005 r.

I. WYKAZ PROJEKTOWANEGO OZNAKOWANIA POZIOMEGO W DRODZE KRAJOWEJ DK 9 UL. H. SIENKIEWICZA

1. P-1c	- Linia pojedyncza przerywana - wydzielająca	26,0m x0,12=3,12m^2	
2. P-1e	- Linia pojedyncza przerywana -prowadząca szeroka	43,0m x0,12=5,16m^2	
3. P-2b	- Linia pojedyncza ciągła -szeroka	23,0m x0,24=5,52m^2	
4. P-3b	- Linia jednostronnie przekraczalna - krótka	6,50m x0,18=1,17m^2	
5. P-4	- Linia podwójna ciągła.	38,0m x0,24=9,12m^2	
6. P-7b	- Linnia krawędziowa - ciągła szeroka	38,5m x0,24=9,24m^2	
7. P-8b	- Strzałka kierunkowa w lewo	3szt. x1,49=4,47m^2	
8.P-10	- Przejście dla pieszych	7x4x0,5 =14,0m^2	
		8,5x4x0,5 =17,0m^2	
9.P-14	- Linia wnunkowego zatrzymania złożona z prostokątów	7x4x0,375 =10,5m^2	
10.P-13	- Linnia warunkowego zatrzymania złożona z trójkątów	10,50x0,2625= 2,75m^2	
11. P-21b	- Powierzchnie wyłączone z ruchu	17,0m x 0,60=10,2 m^2	
		RAZEM	**=92,25 m^2**

Współczynnik luminacji *β - 0,30, wskaźnik szorstkości (SRT) -45*
trwałość (LCPC) -6. Farba chemoutwardzalna grubości 0,5 do 0,8mm, oznakowanie ciemkowarstwowe nakładane na mokro

II. WYKAZ PROJEKTOWANEGO OZNAKOWANIA PIONOWEGO W DRODZE KRAJOWEJ DK 9 UL. H. SIENKIEWICZA

12. F-10	- Kierunki na pasach ruchu	szt. 1.
13. D-6	- Przejście dla pieszych	szt. 4.
14. E-6b	- Dworzec (kierunek strzałki w lewo)	szt. 1.
15. E-6b	- Dworzec (kierunek strzałki w prawo)	szt. 1.
16. A-7	- Ustąp pierwszeństwa	szt. 1.

Znaki pionowe należy wykonać w folii odblaskowej typu 2,
Wielkość znaków - znaki średnie (S).
Znaki winny posiadać aprobaty techniczne, materiały atestowane
Współczynik luminacji *β* w/g tabeli 1,3 dla typu folii 2

Znaki należy wykonać i ustawić zgodnie z rozporządzeniem Ministra Infrastruktury z dnia 03.07.2003r. w sprawie szczegółowych warunków technicznych dla znaków i sygnałów świetlnych oraz urządzeń bezpieczeństwa ruchu i warunków ich umieszczania na drogach. (Dz. U.Nr. z 220 z 2003 r. pozycja 2181 zał. Nr 1 ; 2, 4.)

Uwaga:
Stała organizacja ruchu na drodze krajowej nr 9 została udostępniona do wykorzystania -przez GDDKiA O/Kielce celem powiązania projektów
Na planie pokazano metryki określające biuro autorskie projektu stałej organizacji ruchu na DK 9

OZNACZENIA:

- Projektowany lewoskręt na istniejącej nawierzchni
- Istniejąca nawierzchnia drogi krajowej nr 9- przekrój uliczny.
- Projektowane poszerzenia jezdni drogi krajowej
- Chodnik na długości rozbudowy w pasie drogowym
- Chodnik na długości rozbudowy w działce o nr ewid. 671/7
- Zjazd publiczny projektowany z drogi krajowej nr 9 na dz. o nr ewid. 671/7
- Zjazdy istniejące do remontu
- Tereny zielone
- 220.70 Rzędne terenu istniejącego
- Obiekty do likwidacji
- LR_A, B, C, D, E, F,G,H,I-A — LR- Linia rozgraniczenia zjazdu w granicach istniejącego pasa drogowego DK 9
- A-1-2-3-4-F -G-H-I-A — Projektowana linnia rozgraniczenia DK9

STAŁEJ ORGANIZACJA RUCHU

- oznakowanie poziome
- F-10 km 86+40m — oznakowanie pionowe

ISTNIEJĄCA STAŁA ORGANIZACJA RUCHU

- oznakowanie pionowe istniejące
- oznakowanie poziome istniejące

 

 

MAPA DO CELÓW PROJEKTOWYCH
skala 1:500
sekcje :144.441.1914
144.441.1923
144.441.1941
Układ współrzędnych prostokątnych płaskich 1965 strefa 1
Układ wysokości Kronsztad 60
województwo :26 świętokrzyskie
powiat :2606 opatowski
jedn. ewid.: 260604_4 Opatów
obręb 260604_4.0001 **OPATÓW**
Nie wyklucza się istnienia w terenie innych urządzeń podziemnych nie zgłoszonych do inwentaryzacji powykonawczej.
Granice działek zgodne są z danymi ewidencji gruntów i budynków.
Obszar aktualizacji oznaczono kolorem czerwonym.

KERG 2471-59/2013
Data opracowania mapy: 23.05.2013 r

WYKONAŁ
inż. FRYDERYK STAJEK
USŁUGI GEODEZYJNO-KARTOGRAFICZNE
27-500 OPATÓW, ul. GORTYZANTÓW 1
ZAŚWIADCZENIE G.U.G.i K. NR 3677
NIP 863-102-14-87

STAROSTA OPATOWSKI
Powiatowy Ośrodek Dokumentacji Geodezyjnej i Kartograficznej w Opatowie
19 CZE. 2013
2471-59/2013
19 CZE. 2013
Kierownik Powiatowego Ośrodka Dokumentacji Geodezyjnej, Kartografii Katastru i Gospodarki Mieniem
mgr inż. Mirosław Roszczypała

Zbigniew Bednarczyk
ZAKŁAD DORADZTWA INWESTYCYJNEGO I PROJEKTOWANIA OBIEKTÓW BUDOWLANYCH
ul. Z Nałkowskiej 1/37, tel. fax (041) 331-93-60
25-546 KIELCE

Inwestor:	**GMINA OPATÓW pl. Obrońców Pokoju 34 27-500 Opatów.**	Stadium:	**PROJEKT BUDOWLANY**
Temat:	**ROZBUDOWA ZJAZDU PUBLICZNEGO Z DROGI KRAJOWEJ NR 9 W KM 86+494 STRONA LEWA NA DZIAŁKĘ O NR EWID. 671/7 Z UL. SIENKIEWICZA W OPATOWIE**	Adres:	**Opatów obręb 1 dz. o nr 2007/2**

branża:	Drogowa:	podpis:	nr upr:	data:
projektował:	Zbigniew Bednarczyk		211/69	09.2013r.
opracował:	mgr inż. Dominik Kargul		...	09.2013r.
rysunek:	**ZAGOSPODAROWANIE TERENU** STAŁA OGRANICZAJA RUCHU	skala: **1:500**		nr rys: **3**